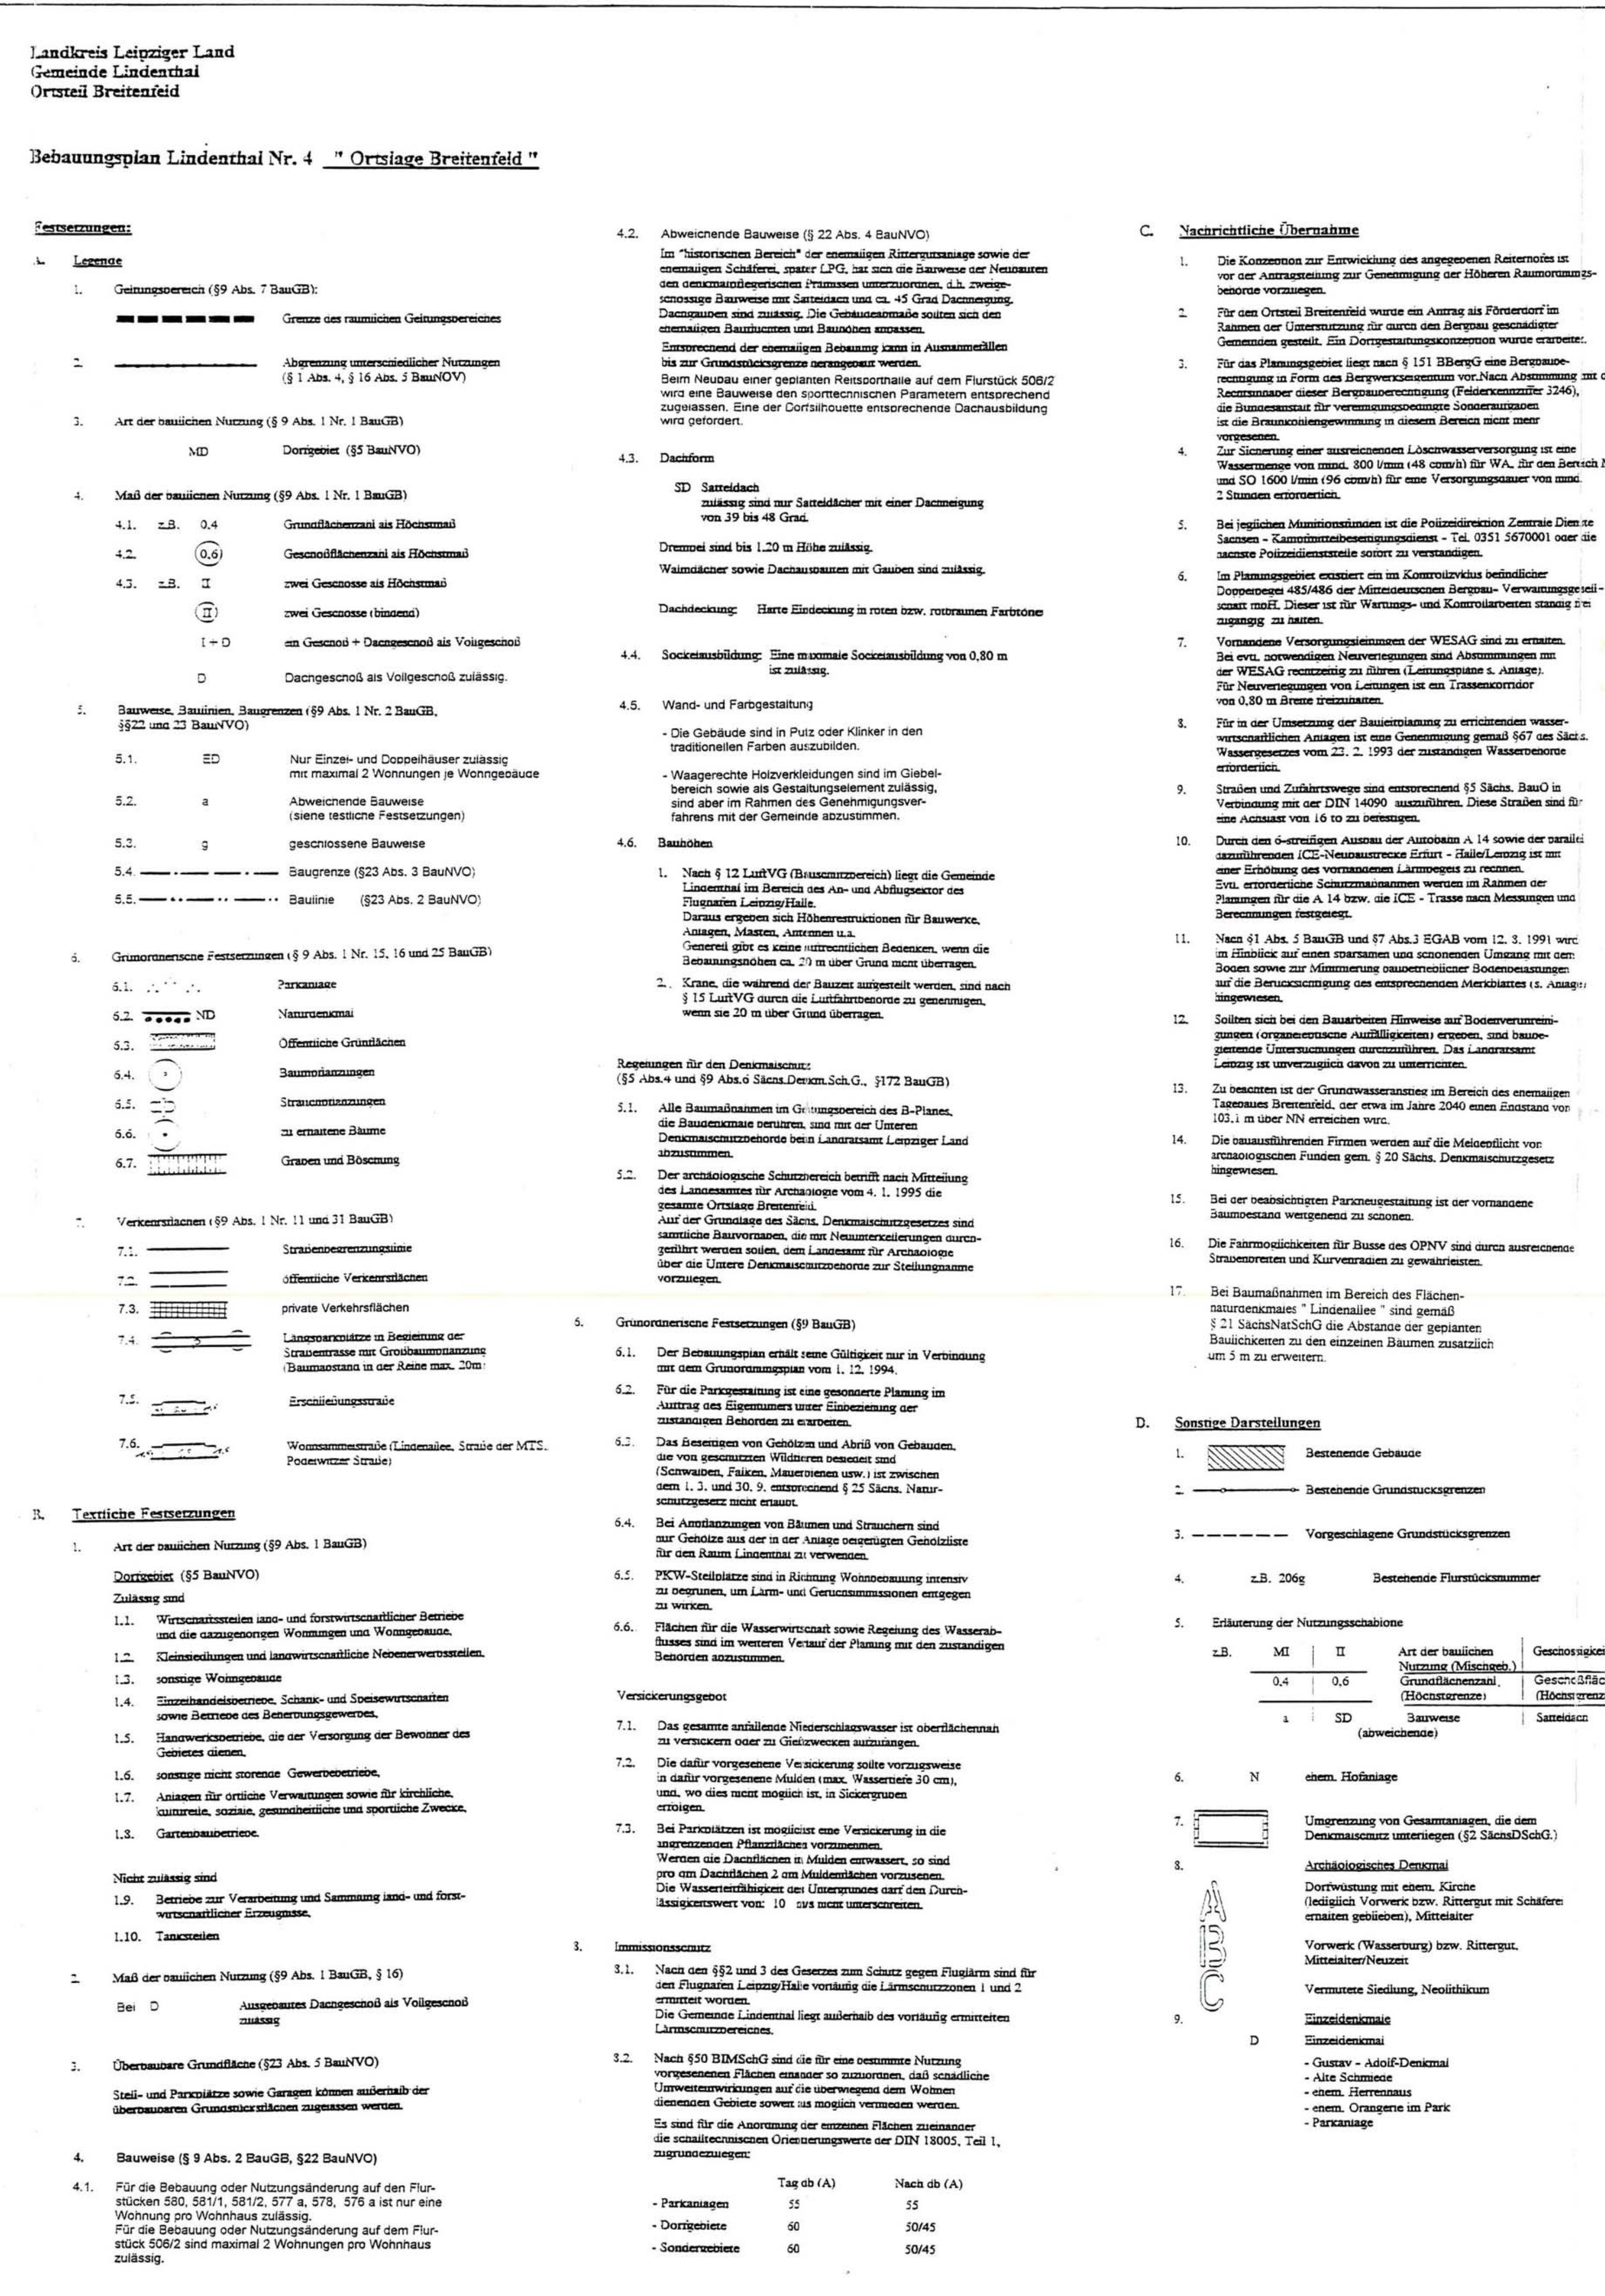
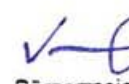




VERFAHRENSVERMERKE

Der Gemeinderat der Gemeinde Lindenthal hat am 24.7.1997 den Aufstellungsbeschluss zur Änderung des Bebauungsplans Nr. 4 "Ortslage Breitenfeld" für die Flurstücke 256 u. 258 i. d. Gemarkung 258 u. 270 S. 380, 391f., 392 f., 377A, 378 A, 378 a und 380 genehmigt. Der Beschluss wurde gemäß § 2 (1) BauGB 29. 8. 1997 ordentlich bescheinigt.

Lindenthal, den **22.07.1997**

 Bürgermeister

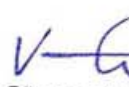
Für die Raumplanung und Landesplanung zuständige Stelle ist gemäß § 24a Abs. 1 Nr. 1 BauGB bestellt worden.

Lindenthal, den **22.07.1997**

 Bürgermeister

Der Gemeinderat Lindenthal hat am 23. 9. 1997 die Erweiterung des Aufstellungsbeschlusses vom 24. 7. 1997 beschlossen und den Entwurf der 1. Änderung des Bebauungsplanes mit Begründung begutachtet und zur öffentlichen Auslegung im Einbezug der Träger öffentlicher Berange bestimmt.

Lindenthal, den **22.07.1997**

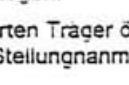
 Bürgermeister


Zur Entwurf der 1. Änderung des Bebauungsplanes und der Begründung sollen in der Zeit vom 7. 11. 1997 bis 9. 12. 1997 während der Öffnungszeiten des Rathauses Lindenthal nach § 3 Abs. 2 BauGB öffentlich ausliegen:

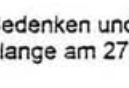
Die von der Änderung des Bebauungsplanes resultierende Trägers öffentlicher Berange sind mit Schreiben vom 27. 10. 1997 zur Abgabe einer Stellungnahme aufgerufen worden.

Lindenthal, den **22.07.1997**

 Bürgermeister

Der Gemeinderat Lindenthal hat die vorgeschriebenen Bedanken und Anmerkungen sowie die Stellungnahmen der Träger öffentlicher Stänge am 27.11.1998 geprüft. Das Ergebnis ist mitgeteilt worden.

Lindenthal, den **22.07.1997**

 Bürgermeister

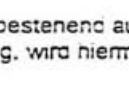
Die 1. Änderung des Bebauungsplans Nr. 4 "Ortslage Breitenfeld" sowie die 1. Änderung wurden am 27. 1. 1998 als Sitzung beschlossen.

Lindenthal, den **22.07.1997**

 Bürgermeister


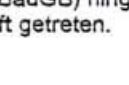
Lindenthal, den **22.07.1997**

 Bürgermeister

2 BauGB) und weiter auf Fälligkeiten und Eröschen von Entscheidungssparthen (§§ 4, 246a, § 247 Abs. 1 Nr. 1 BauGB) hingewiesen worden.

Die Sitzung ist am ~~24.07.1997~~ in Kraft getreten.

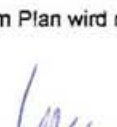
Lindenthal, den **24.07.1997**

 Bürgermeister

Die Übereinstimmung der Grenzen und Bezeichnungen der Flurstücke mit der Darstellung im Liegenschaftskaster wird bescheinigt.

Für die Lagegenauigkeit der Grenzen im Plan wird nicht garantiert.

Leipzig, den 24.7.98

 Staatsliches Vermessungswesen

Freistaat Sachsen
Landkreis Leipzig/Land
Gemeinde Lindenthal
Ortsteil Breitenfeld

Vorgezogener:
Bebauungsplan Nr. 4
"Ortslage Breitenfeld"

Expl. A - Gemeinde

1. Änderung

Maßstab 1 : 1000

Lindenthal, 21. 1. 1998

Auftraggeber: Gemeinde Lindenthal
Ernst-Thälmann-Str. 2
04466 Lindenthal

Planung: Dipl.-Ing. Johannes Schütze
Architektenamt Sachsen
Zur Lindenröhre 1
04466 Lindenthal

E-33